


Inwentaryzacja powykonawcza
RZUT I PIĘTRA, skala 1:100



SCHEMAT LOKALIZACJI MIESZKAŃ

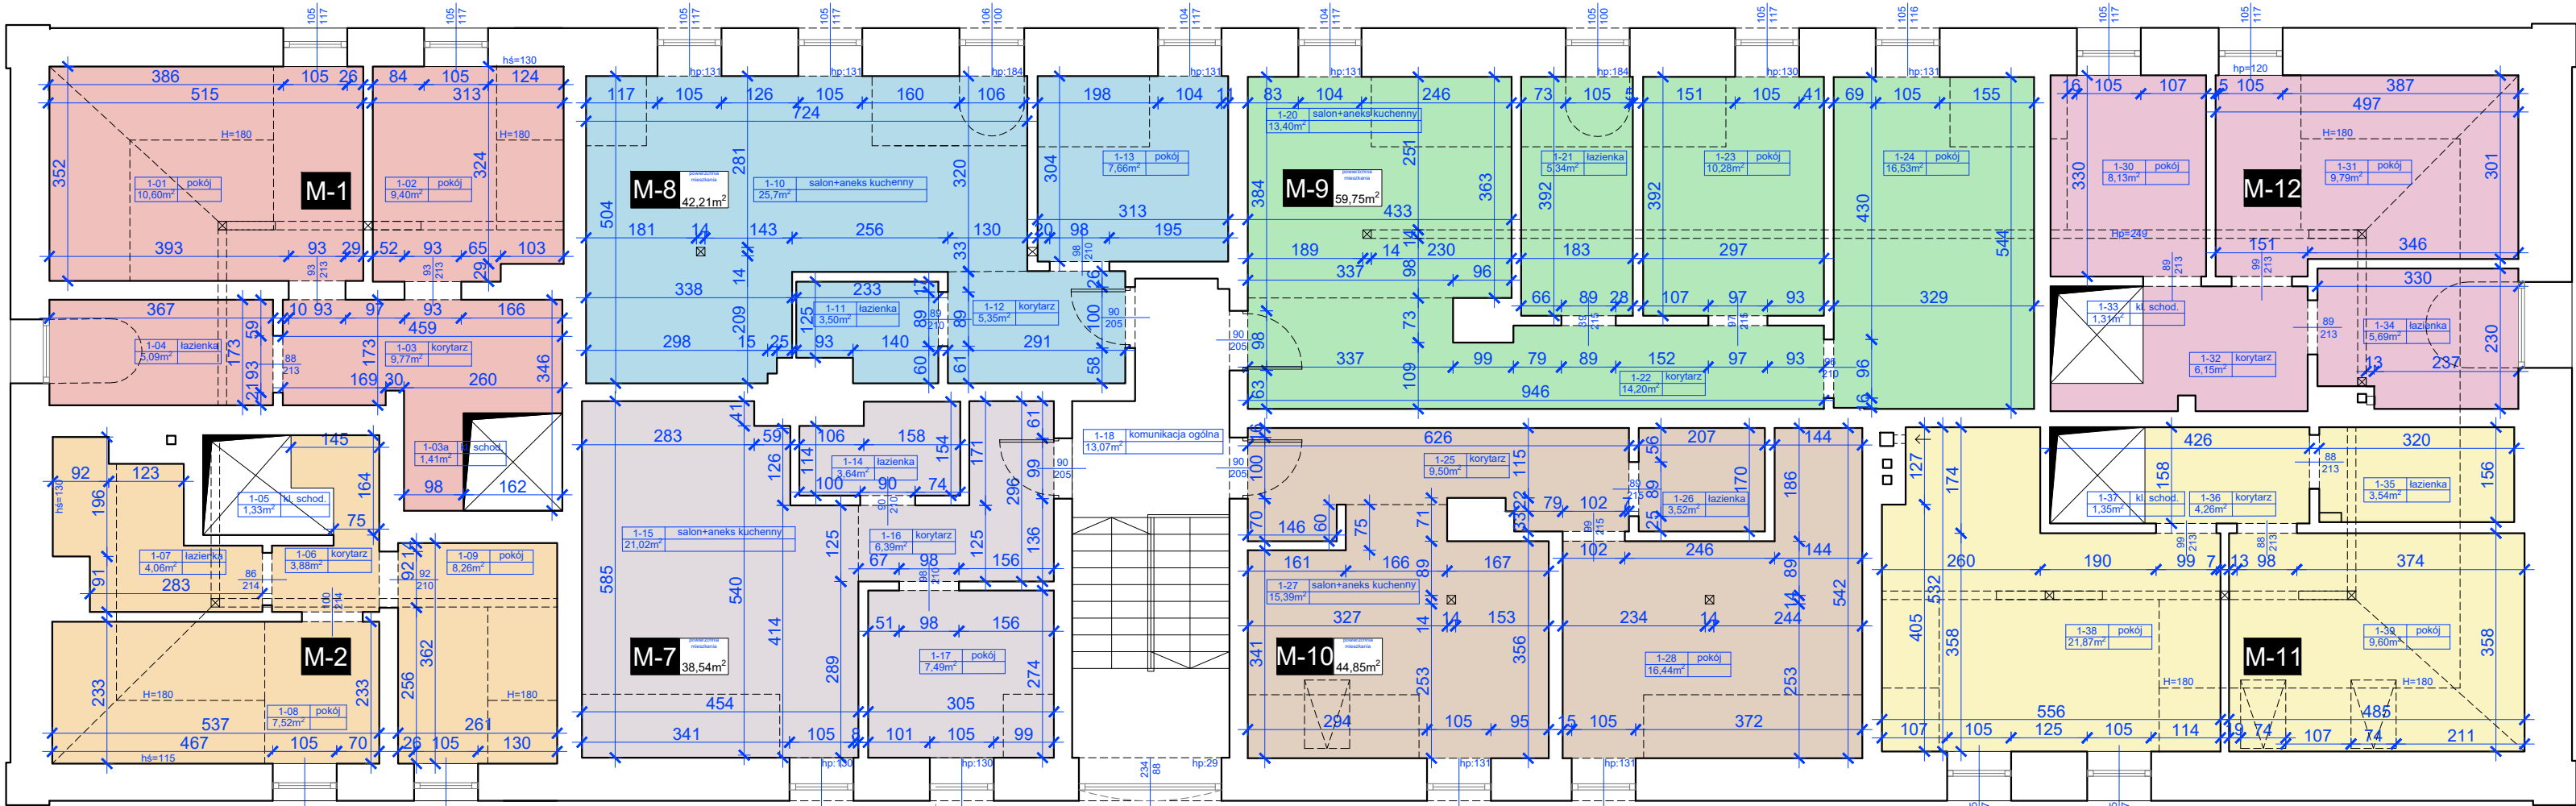

RZUT I PIĘTRA, skala 1:100

NR LOKALU	NAZWA KONDYGNACJI	NR POMIESZCZENIA	NAZWA POMIESZCZENIA	POWIERZCHNIA [m²]
M-1	parter	0-01	salon+aneks kuchenny	18,36
		0-02	łazienka	7,44
		0-03	korytarz	8,36
		0-05		
		0-04	klatka schodowa	1,70
	razem parter			35,86
	I piętro	1-01	pokój	10,60
		1-02	pokój	9,40
		1-03	korytarz	9,77
		1-03a	klatka schodowa	1,41
		1-04	łazienka	5,09
	razem I piętro			36,27
	suma powierzchni mieszkalnej			72,13
	do mieszkania przynależy:			
	piwnica	1	komórka lokatorska	5,69
razem powierzchnia użytkowa				77,82

NR LOKALU	NAZWA KONDYGNACJI	NR POMIESZCZENIA	NAZWA POMIESZCZENIA	POWIERZCHNIA [m²]
M-2	parter	0-07	przedpokój	2,64
		0-08	kl. schod.	1,68
		0-09	łazienka	3,24
		0-10	salon+aneks kuchenny	18,90
		0-11	pokój	9,18
	razem parter			39,45
	I piętro	1-05	klatka schodowa	1,33
		1-06	korytarz	3,88
		1-07	łazienka	4,06
		1-08	pokój	7,52
		1-09	pokój	8,26
	razem I piętro			25,05
	suma powierzchni mieszkalnej			64,50
	do mieszkania przynależy:			
	piwnica	2	komórka lokatorska	5,64
razem powierzchnia użytkowa				70,14

NR LOKALU	NAZWA KONDYGNACJI	NR POMIESZCZENIA	NAZWA POMIESZCZENIA	POWIERZCHNIA [m²]
M-8	I piętro	1-10	salon+aneks kuchenny	25,70
		1-11	łazienka	3,50
		1-12	korytarz	5,35
		1-13	pokój	7,66
	razem I piętro			42,21
	suma powierzchni mieszkalnej			42,21
	do mieszkania przynależy:			
	piwnica	8	komórka lokatorska	3,65
razem powierzchnia użytkowa				45,86

NR LOKALU	NAZWA KONDYGNACJI	NR POMIESZCZENIA	NAZWA POMIESZCZENIA	POWIERZCHNIA [m²]
M-7	I piętro	1-14	łazienka	3,64
		1-15	salon+aneks kuchenny	21,02
		1-16	korytarz	6,39
		1-17	pokój	7,49
	razem I piętro			38,54
	suma powierzchni mieszkalnej			38,54
	do mieszkania przynależy:			
	piwnica	7	komórka lokatorska	3,16
razem powierzchnia użytkowa				41,70

NR POMIESZCZENIA	NAZWA POMIESZCZENIA	POWIERZCHNIA [m²]
1-18	komunikacja ogólna	13,07
	RAZEM	13,07

NR LOKALU	NAZWA KONDYGNACJI	NR POMIESZCZENIA	NAZWA POMIESZCZENIA	POWIERZCHNIA [m²]
M-9	I piętro	1-20	salon+aneks kuchenny	13,40
		1-21	łazienka	5,34
		1-22	korytarz	14,20
		1-23	pokój	10,28
		1-24	pokój	16,53
	razem I piętro			59,75
	suma powierzchni mieszkalnej			59,75
	do mieszkania przynależy:			
	piwnica	9	komórka lokatorska	4,44
razem powierzchnia użytkowa				64,19

NR LOKALU	NAZWA KONDYGNACJI	NR POMIESZCZENIA	NAZWA POMIESZCZENIA	POWIERZCHNIA [m²]
M-10	I piętro	1-25	korytarz	9,50
		1-26	łazienka	3,52
		1-27	salon+aneks kuchenny	15,39
		1-28	pokój	16,44
	razem I piętro			44,85
	suma powierzchni mieszkalnej			44,85
	do mieszkania przynależy:			
	piwnica	10	komórka lokatorska	3,86
razem powierzchnia użytkowa				48,71

NR LOKALU	NAZWA KONDYGNACJI	NR POMIESZCZENIA	NAZWA POMIESZCZENIA	POWIERZCHNIA [m²]
M-12	parter	0-32	kuchnia	12,72
		0-33	klatka schodowa	1,67
		0-34	salon+aneks kuchenny	22,75
		0-35	łazienka	3,89
	razem parter			41,03
	I piętro	1-30	pokój	8,13
		1-31	pokój	9,79
		1-32	korytarz	6,15
		1-33	kl. schod.	1,31
		1-34	łazienka	5,69
	razem I piętro			31,07
	suma powierzchni mieszkalnej			72,10
	do mieszkania przynależy:			
	piwnica	12	komórka lokatorska	4,31
razem powierzchnia użytkowa				76,41

NR LOKALU	NAZWA KONDYGNACJI	NR POMIESZCZENIA	NAZWA POMIESZCZENIA	POWIERZCHNIA [m²]
M-11	parter	0-36	klatka schodowa	1,67
		0-37	korytarz	9,38
		0-38	pokój	9,51
		0-39	salon+aneks kuchenny	26,70
		0-40	łazienka	3,48
	razem parter			50,74
	I piętro	1-35	łazienka	3,54
		1-36	korytarz	4,26
		1-37	kl. schod.	1,35
		1-38	pokój	21,87
		1-39	pokój	9,60
	razem I piętro			40,62
	suma powierzchni mieszkalnej			91,36
	do mieszkania przynależy:			
	piwnica	11	komórka lokatorska	6,17
razem powierzchnia użytkowa				97,53

INWENTARYZACJA POWYKONAWCZA

PROJEKT ADAPTACJI DAWNEGO BUDYNKU
KOSZAROWEGO NA CELE MIESZKANIOWE

ul. Koszary 16, 22-400 Zamość,
jedn. ew. 066401_1-Miasto Zamość, dz. nr 1/17

 PRACOWNIA ARCHITEKTONICZNA ul. Kiepury 6 22-400 Zamość tel. +48 84 639 20 53	ARCHITEKTURA mgr inż. arch. M. GEBORYS upr. nr ew. 73/LBOIA-OKK/2010	PODPIS

STADIUM	BRANŻA	BUDYNEK	REV	DATA	SKALA
IP	AR	-	00	08-2023	1:100

TYTUŁ RYSUNKU:

RZUT I PIĘTRA

NR RYS

3