
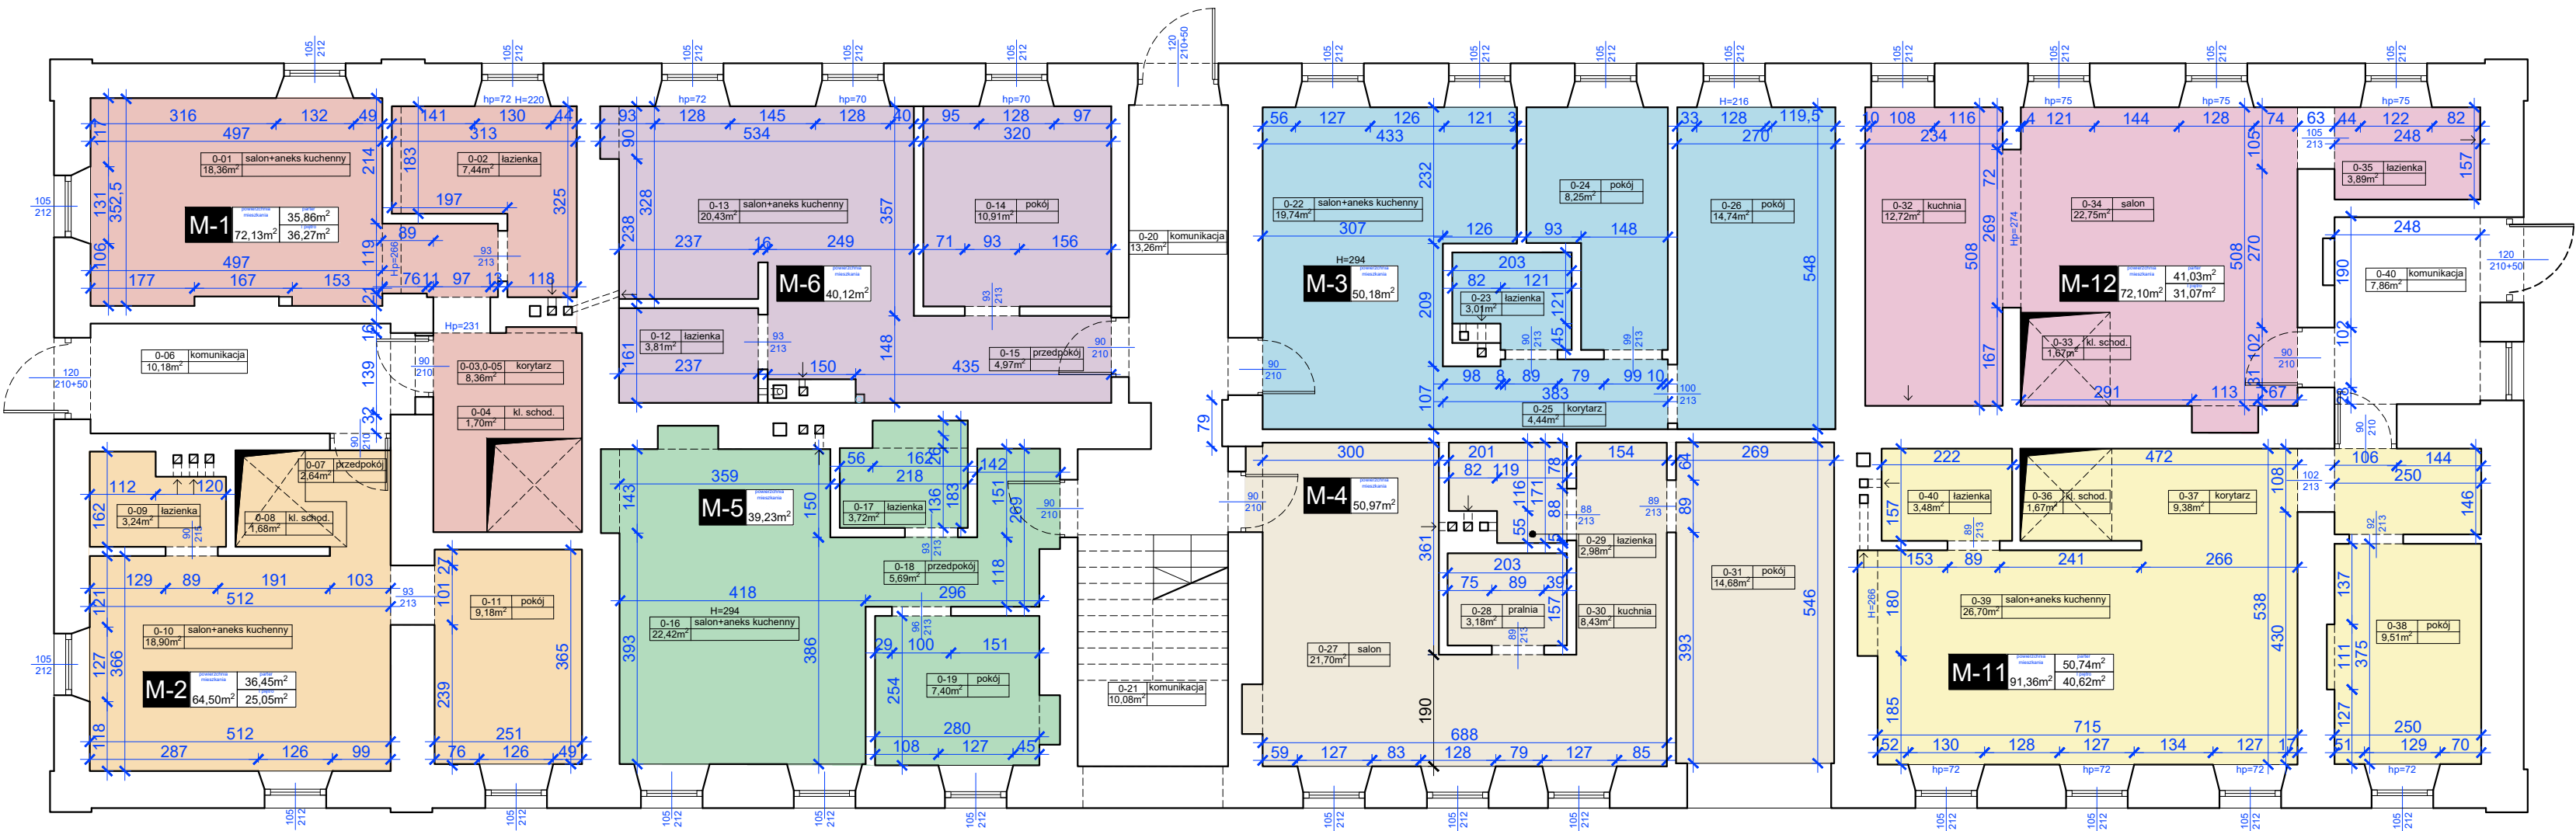


Inwentaryzacja powykonawcza
RZUT PARTERU, skala 1:100

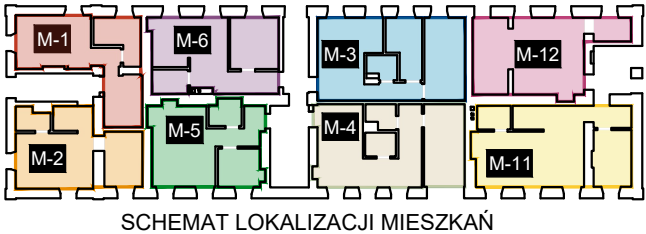

RZUT PARTERU, skala 1:100

NR LOKALU	NAZWA KONDYGNACJI	NR POMIESZCZENIA	NAZWA POMIESZCZENIA	POWIERZCHNIA [m²]
M-1	parter	0-01	salon+aneks kuchenny	18,36
		0-02	łazienka	7,44
		0-03	korytarz	8,36
		0-05		
		0-04	klatka schodowa	1,70
	razem parter			35,86
	I piętro	1-01	pokój	10,60
		1-02	pokój	9,40
		1-03	korytarz	9,77
		1-03a	klatka schodowa	1,41
		1-04	łazienka	5,09
	razem I piętro			36,27
	suma powierzchni mieszkalnej			72,13
	do mieszkania przynależy:			
piwnica	1	komórka lokatorska	5,69	
razem powierzchnia użytkowa			77,82	

NR LOKALU	NAZWA KONDYGNACJI	NR POMIESZCZENIA	NAZWA POMIESZCZENIA	POWIERZCHNIA [m²]
M-2	parter	0-07	przedpokój	2,64
		0-08	kl. schod.	1,68
		0-09	łazienka	3,24
		0-10	salon+aneks kuchenny	18,90
		0-11	pokój	9,18
	razem parter			39,45
	I piętro	1-05	klatka schodowa	1,33
		1-06	korytarz	3,88
		1-07	łazienka	4,06
		1-08	pokój	7,52
		1-09	pokój	8,26
	razem I piętro			25,05
	suma powierzchni mieszkalnej			64,50
	do mieszkania przynależy:			
piwnica	2	komórka lokatorska	5,64	
razem powierzchnia użytkowa			70,14	

NR LOKALU	NAZWA KONDYGNACJI	NR POMIESZCZENIA	NAZWA POMIESZCZENIA	POWIERZCHNIA [m²]
M-6	parter	0-12	łazienka	3,81
		0-13	salon+aneks kuchenny	20,43
		0-14	pokój	10,91
		0-15	przedpokój	4,97
		razem parter		
	suma powierzchni mieszkalnej			40,12
do mieszkania przynależą:				
	piwnica	6	komórka lokatorska	3,23
razem powierzchnia użytkowa				43,35